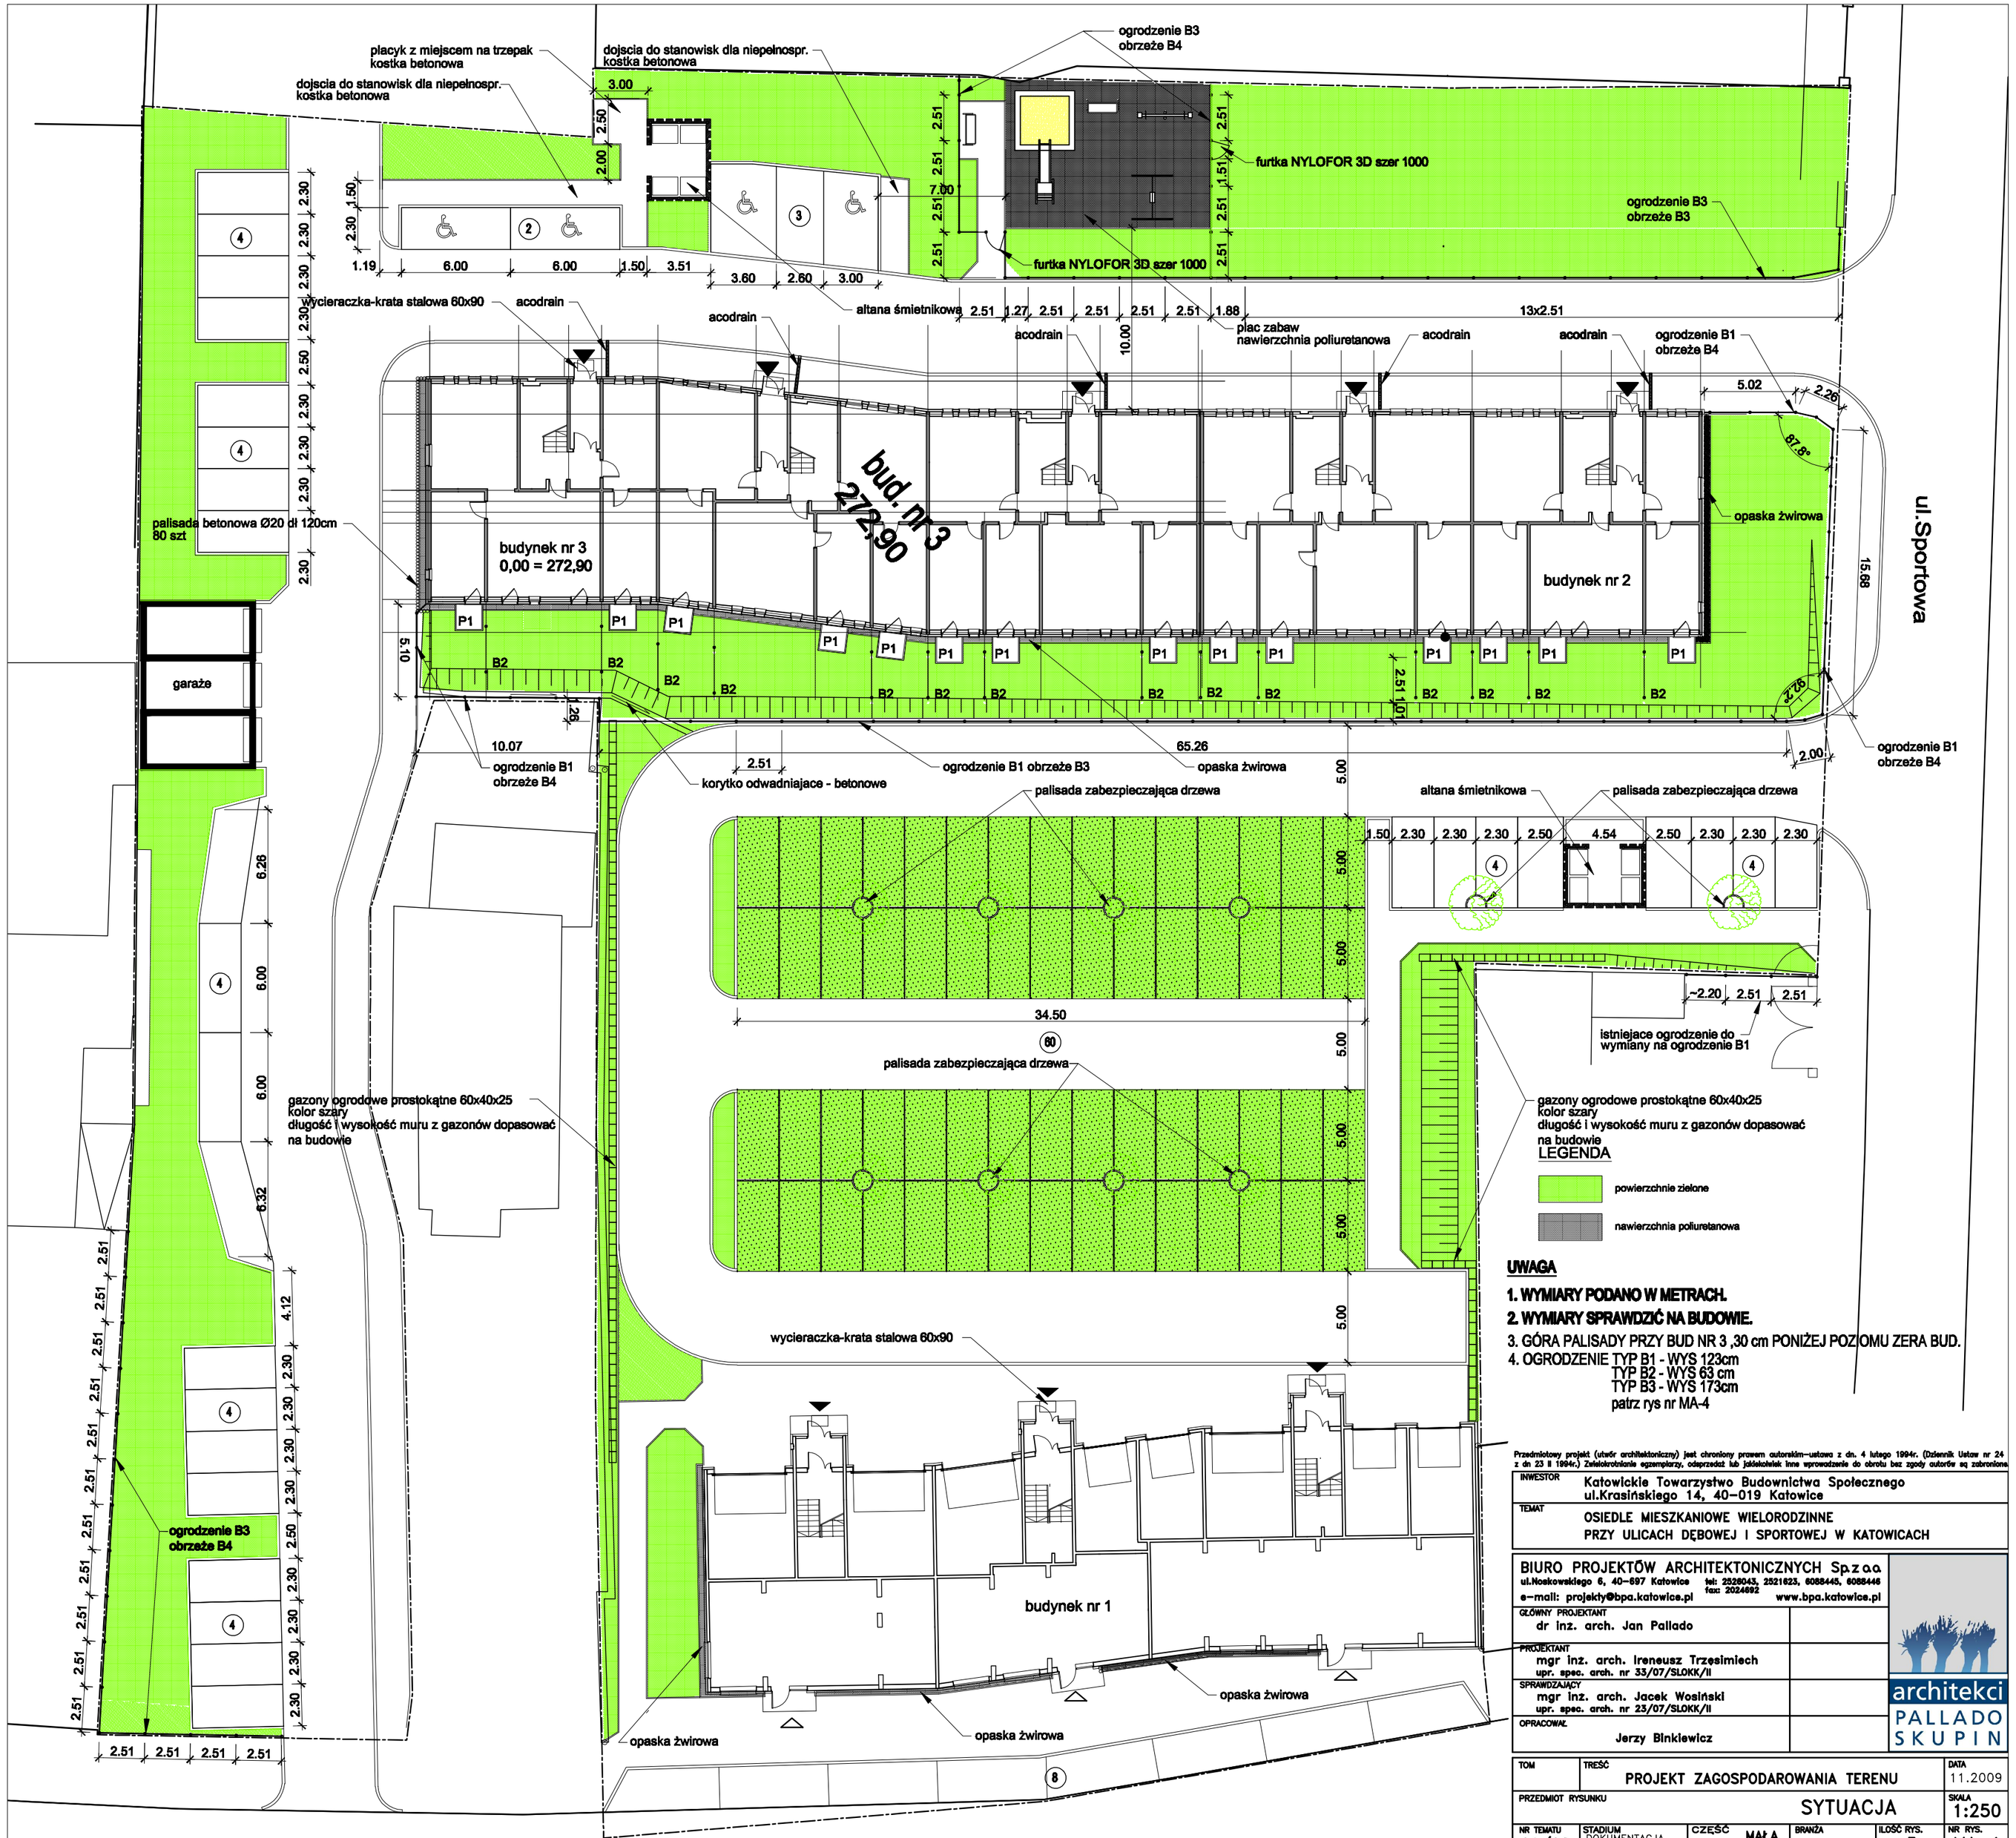

LEGENDA

- powierzchnie zielone
- nawierzchnia poliuretanowa

UWAGA

1. WYMIARY PODANO W METRACH.
2. WYMIARY SPRAWDZIĆ NA BUDOWIE.
3. GÓRA PALISADY PRZY BUD NR 3 ,30 cm PONIŻEJ POZIOMU ZERA BUD.
4. OGRODZENIE TYP B1 - WYS 123cm
   TYP B2 - WYS 63 cm
   TYP B3 - WYS 173cm
   patrz rys nr MA-4

Przedmiotowy projekt (utwór architektoniczny) jest chroniony prawem autorskim–ustawa z dn. 4 lutego 1994r. (Dziennik Ustaw nr 24 z dn 23 II 1994r.) Zwielokrotnianie egzemplarzy, odsprzedaż lub jakiekolwiek inne wprowadzenie do obrotu bez zgody autorów są zabronione.

INWESTOR	Katowickie Towarzystwo Budownictwa Społecznego ul.Krasińskiego 14, 40–019 Katowice
TEMAT	OSIEDLE MIESZKANIOWE WIELORODZINNE PRZY ULICACH DĘBOWEJ I SPORTOWEJ W KATOWICACH

BIURO PROJEKTÓW ARCHITEKTONICZNYCH Spzoo
ul.Noskowskiego 6, 40–697 Katowice tel: 2528043, 2521623, 6088445, 6088446
e–mail: projekty@bpa.katowice.pl fax: 2024692 www.bpa.katowice.pl

GŁÓWNY PROJEKTANT: dr inż. arch. Jan Pallado
PROJEKTANT: mgr inż. arch. Ireneusz Trzesimiech, upr. spec. arch. nr 33/07/SLOKK/II
SPRAWDZAJĄCY: mgr inż. arch. Jacek Wosiński, upr. spec. arch. nr 23/07/SLOKK/II
OPRACOWAŁ: Jerzy Binkiewicz

architekci PALLADO SKUPIN

TOM	TREŚĆ: PROJEKT ZAGOSPODAROWANIA TERENU				DATA: 11.2009
PRZEDMIOT RYSUNKU: SYTUACJA					SKALA: 1:250
NR TEMATU: 09/08	STADIUM: DOKUMENTACJA POWYKONAWCZA	CZĘŚĆ: MAŁA ARCHITEKTURA	BRANŻA: ARCHITEKTURA	ILOŚĆ RYS.: 5	NR RYS.: MA–1